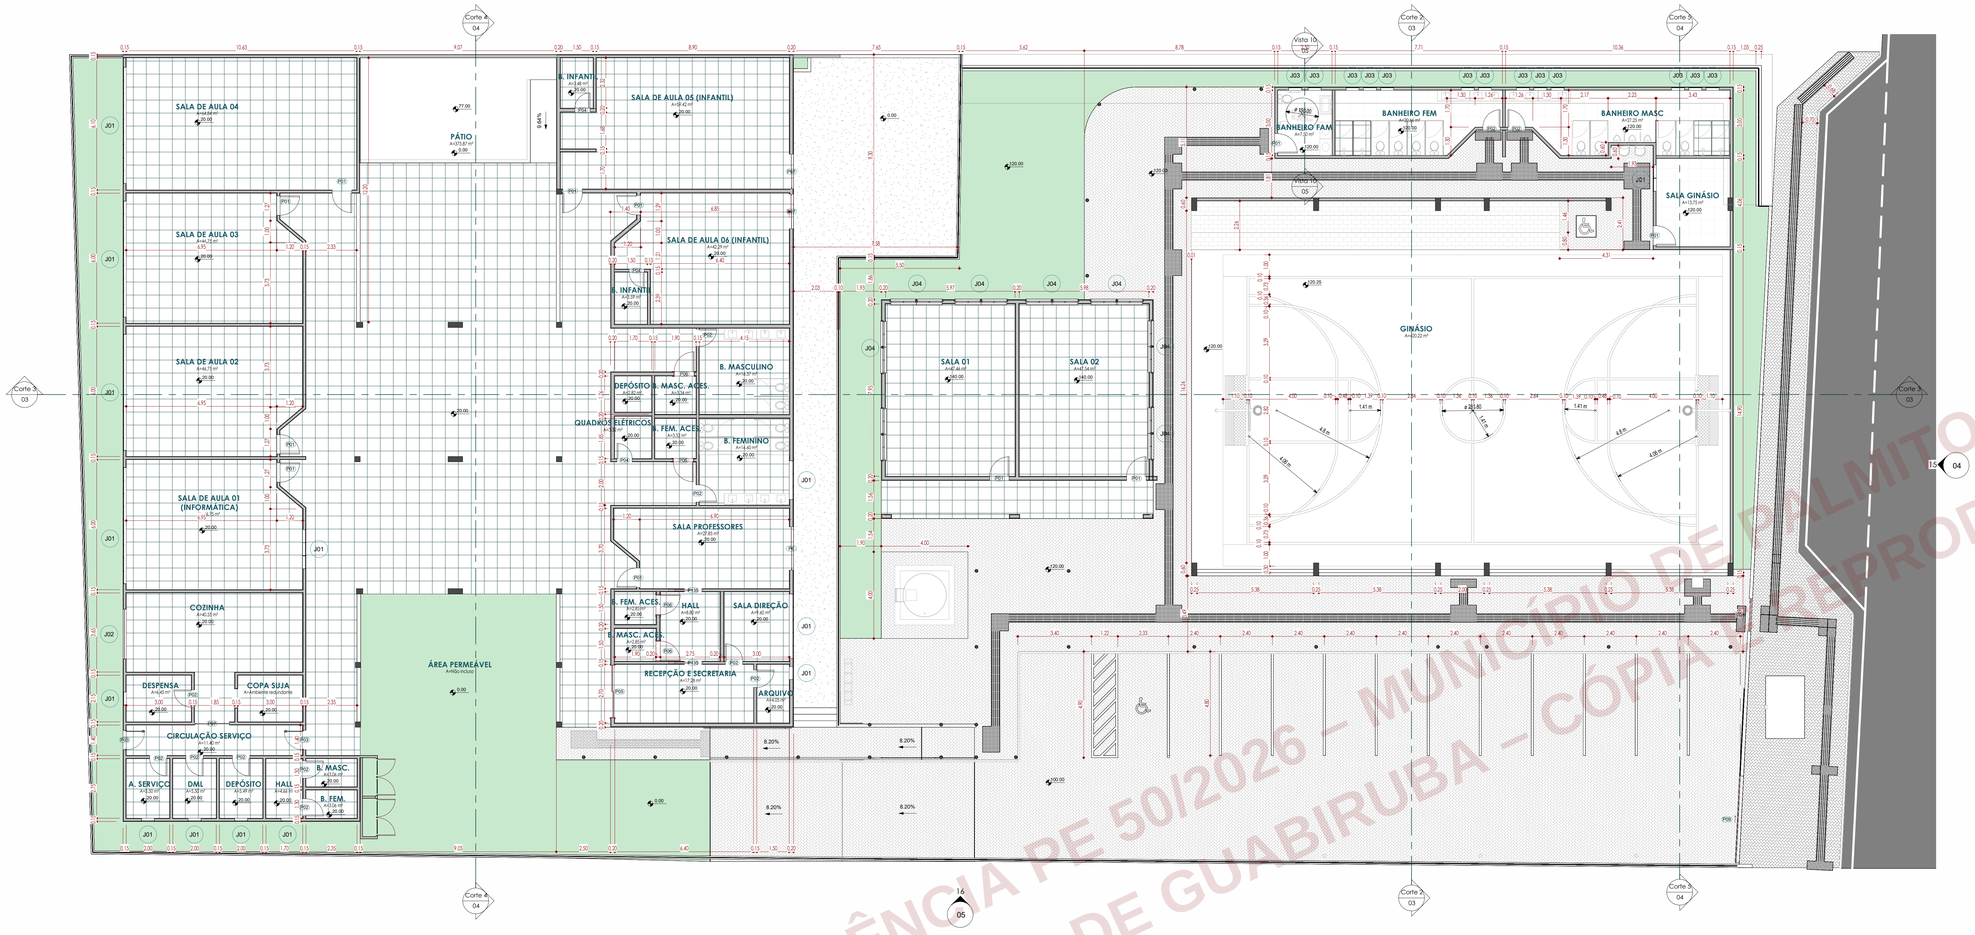


JANELAS - Quantitativo

Família e tipo	Código	Dimensões	Quantidade
Janela - Maxim-ar Simples: 59.44 x 150 cm	J01	59.55x110.00/Peitoril=varios	56
Janela de Vidro Temperado - 4 folhas (v02): 1.30 x 2.00	J02	130.00x110.00/Peitoril=0.00	1
Janela - Maxim-ar Simples: 80 x 60 cm	J03	80.00x60.00/Peitoril=varios	47
Cbo Inox Barb. Dist Inox Barb.	J04	119.00x118.00/Peitoril=varios	16
Janela - Maxim-ar Simples: 59.44 x 60 cm	J09	59.55x60.00/Peitoril=varios	2
Total geral: 122			122


PORTAS - Quantitativo

Família e tipo	Código	Dimensões	Quantidade
Abnt - Simples: 0.90x2.10	P01	90.00x210.00	51
Abnt - Simples: 0.80x2.10	P02	80.00x220.00	10
PT - 118 - PORTA ESQUADRIA 01 FOLHA DE GIRO COM VIDRO E VENEZIANA - 0.072725 PT - 118 - PORTA ESQUADRIA 01 FOLHA DE GIRO COM VIDRO E VENEZIANA - 0.072725	P03	90.00x210.00	2
Abnt - Simples: 0.70x2.10	P04	70.00x210.00	3
P_02_Porta Correr: 245 x 210	P05	245.00x210.00	1
Porta de correr 2 folhas sem bateente: 2.00x2.10	P6	200.00x210.00	1
P03MER_PT_Porta-Banheiro-Acessivel 2019 (1): 0.90 x 2.10	P06	92.00x210.00	4
Porta de correr 2 folhas sem bateente: 1.60x2.10	P07	160.00x210.00	3
Portão externo com grade horizontal: 1.30x3.00	P08	130.00x180.00	1
Pivotex_P1_Porta-Correr-esquerda 2019 (2): Metal Bronze - 4.00 x 2.10	P09	400.00x200.00	1
Porta de correr sem revestimento - 1 Painel embutido no parede: 870 x 2100mm	P135	87.00x210.00	2
Porta veneziana para lixeira predio: 180 x 88 (cm)	P162	88.00x180.00	5


AMBIENTES - Áreas

Nome	Área
A. SERVIÇO	5.10 m²
ARQUIVO	4.08 m²
B. FEM.	3.06 m²
B. FEM. ACES.	8.32 m²
B. FEMININO	14.40 m²
B. INFANTIL	7.07 m²
B. MASC.	3.06 m²
B. MASC. ACES.	6.19 m²
B. MASC.(SUPO	16.57 m²
BANHEIRO FAM	7.80 m²
BANHEIRO FEM	20.66 m²
BANHEIRO MASC	31.44 m²
CIRCULAÇÃO SERVIÇO	11.40 m²
COZINHA	40.35 m²
DEPÓSITO	8.31 m²
DESPENSA	6.40 m²
DML	5.30 m²
GINÁSIO	420.22 m²
HALL	13.44 m²
PÁTIO	373.87 m²
QUADROS ELÉTRICOS	3.10 m²
RECEPÇÃO E SECRETARIA	17.28 m²
SALA 01	47.46 m²
SALA 02	46.24 m²
SALA DE AULA 01 (INFORMÁTICA)	46.75 m²
SALA DE AULA 02	46.75 m²
SALA DE AULA 03	46.75 m²
SALA DE AULA 04	64.84 m²
SALA DE AULA 05 (INFANTIL)	59.42 m²
SALA DE AULA 06 (INFANTIL)	42.29 m²
SALA DIREÇÃO	9.60 m²
SALA GINÁSIO	13.75 m²
SALA PROFESSORES	27.80 m²
Total geral: 38	1477.06 m²

7 Nível 1
1 : 100

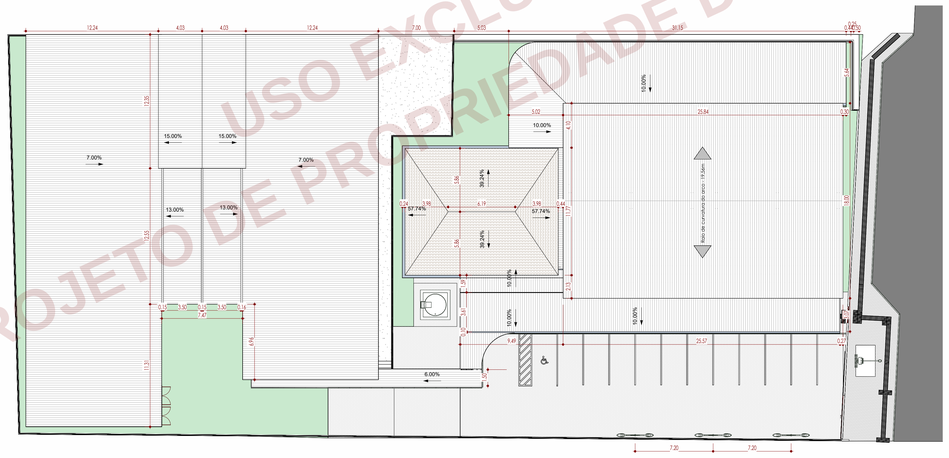

8 Cobertura
1 : 200

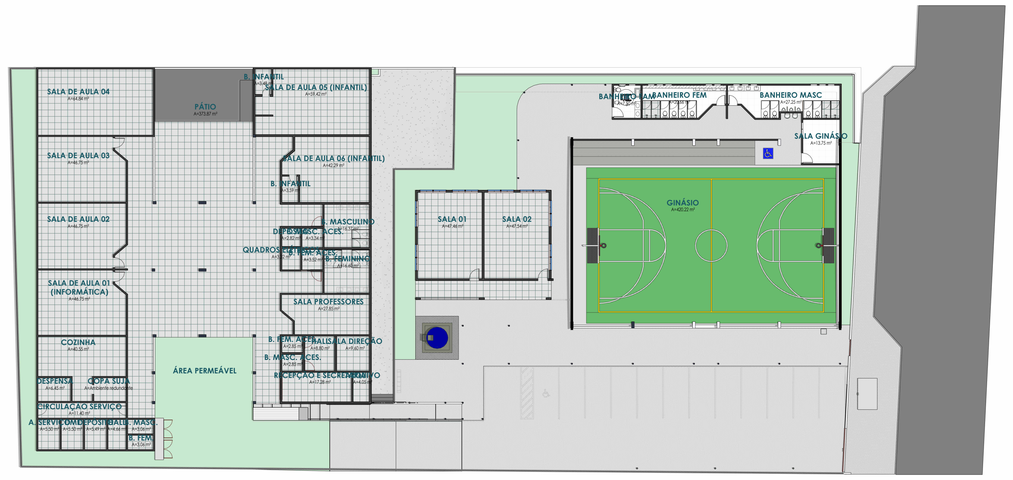

9 Planta Baixa Humanizada
1 : 200

ARQUITETÔNICO

PROPRIETÁRIO: Município de Guabiruba

DESCRIÇÃO: Escola Reunida Municipal João Jensen

LOCAL: R. Holstein, 564 - Holstein, Guabiruba - SC, 88360-000

ART: 10564585-1

RRT:

MATRÍCULA DO TERRENO:

ALTUS ARQUITETURA

ASSINATURAS

PROPRIETÁRIO
Nome: Município de Guabiruba

AUTOR E RESPONSÁVEL TÉCNICO
Nome: Guilherme Pavei
CREA-SC Nº 169793-3

RESPONSÁVEL TÉCNICO EXECUÇÃO DA OBRA
Nome:
CPF: CREA:

ÁREAS: Planta Baixa, Planta de Cobertura

CROQUI DE SITUAÇÃO:

ESCALA: Como indicada

PROJETO: Projeto Aquitetônico

NÚMERO DA PRANCHA: 02

DE: 10564585-1

DATA: 07/2026

REVISÃO: REV01

DESENHADO POR: Guilherme Pavei

DECLARO QUE A APROVAÇÃO DO PROJETO NÃO IMPLICA NORECONHECIMENTO, POR PARTE DA PREFEITURA, DO DIREITO DE PROPRIEDADE DO TERRENO

ARQUITETÔNICO

USO EXCLUSIVO – DILIGÊNCIA PE 50/2026 – MUNICÍPIO DE PALMITOS/SC
PROJETO DE PROPRIEDADE DO MUNICÍPIO DE GUABIRUBA – CÓPIA REPRODUÇÃO PROIBIDAS