



10 Corte 3
1 : 75

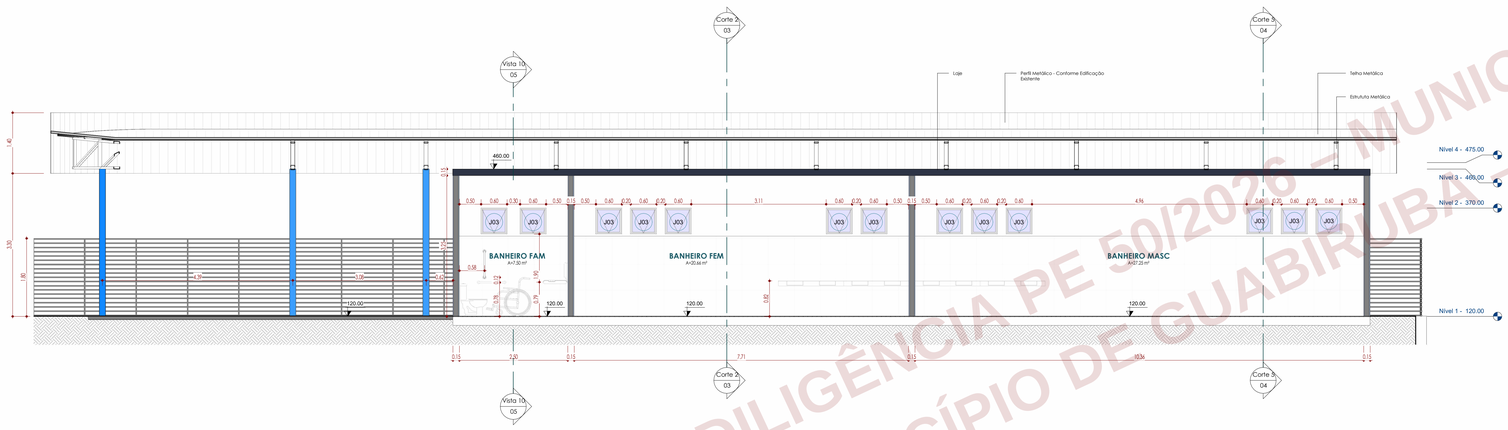

11 Corte 1
1 : 50

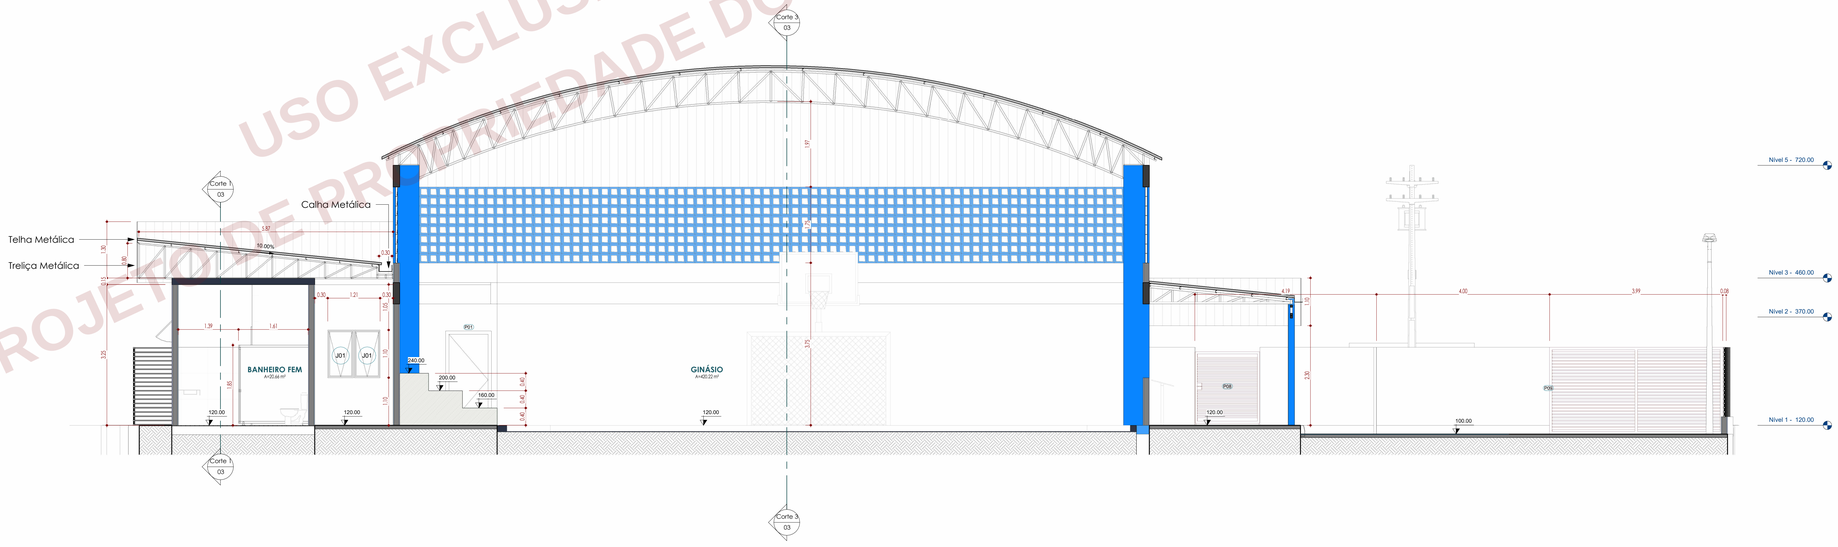

12 Corte 2
1 : 50

USO EXCLUSIVO – DILIGÊNCIA PE 50/2026 – MUNICÍPIO DE PALMITOS/SC
PROJETO DE PROPRIEDADE DO MUNICÍPIO DE GUABIRUBA – CÓPIA E REPRODUÇÃO PROIBIDAS

ARQUITETÔNICO

PROPRIETÁRIO: Município de Guabiruba

DESCRIÇÃO: Escola Reunida Municipal João Jensen

LOCAL: R. Holstein, 564 - Holstein, Guabiruba - SC, 88360-000

ART: 10564585-1

RRT:

MATRÍCULA DO TERRENO:

ALTUS ARQUITETURA

ASSINATURAS

PROPRIETÁRIO
Nome: Município de Guabiruba

AUTOR E RESPONSÁVEL TÉCNICO
Nome: Guilherme Pavei
CREA/SC Nº 160793-3

RESPONSÁVEL TÉCNICO EXECUÇÃO DA OBRA
Nome:
CPF: CREA:

ÁREAS: Cortes

CROQUI DE SITUAÇÃO:

ESCALA: Como indicada

PROJETO: Projeto Aquitetônico

NÚMERO DA PRANCHA: 03

DE: 10564585-1

DATA: 07/2026

REVISÃO: REV01

DESENHADO POR: Guilherme Pavei

DECLARO QUE A APROVAÇÃO DO PROJETO NÃO IMPLICA NORECONHECIMENTO, POR PARTE DA PREFEITURA, DO DIREITO DE PROPRIEDADE DO TERRENO

ARQUITETÔNICO